


OBERGESCHOSS

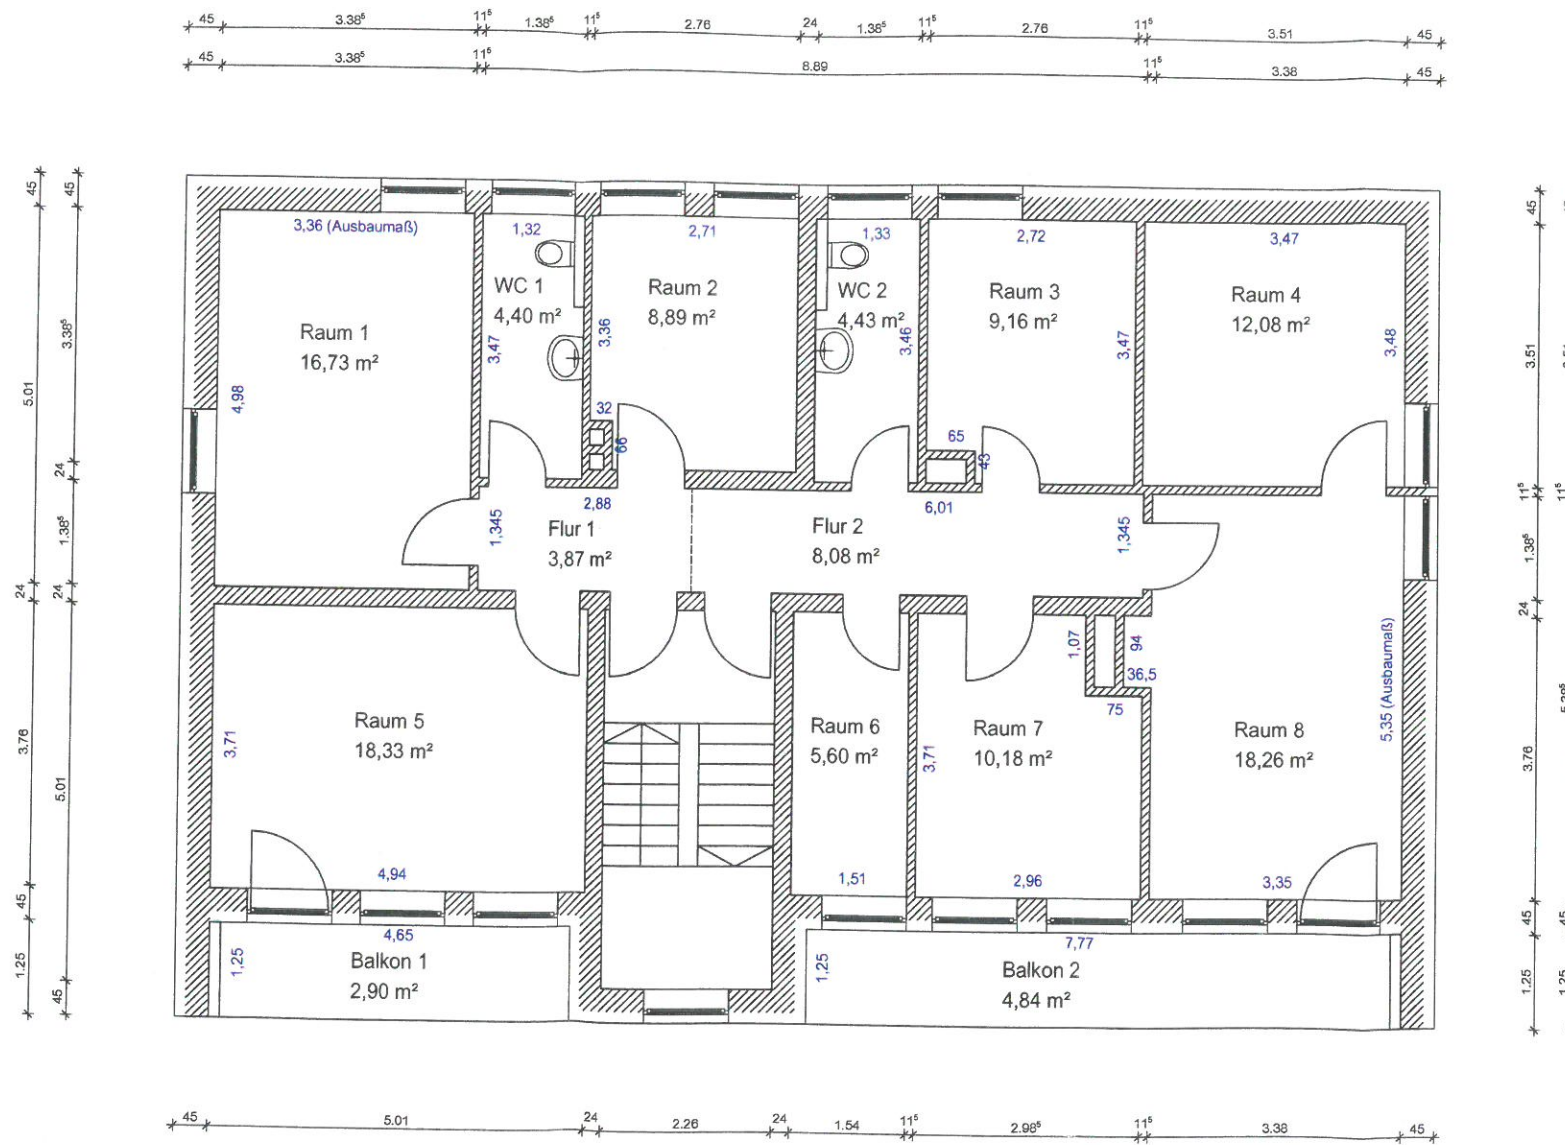

BESTANDSPLAN
Maßstab M = 1 : 100

Gebäude Einsteinstraße 2
95100 Selb

Eigentümer:
SelbWERK GmbH
Einsteinstraße 1, 95100 Selb
Tel: 09287/9944-0 Fax: 09287/9944-22

Selb
WERK
mit uns die Zukunft gestalten